
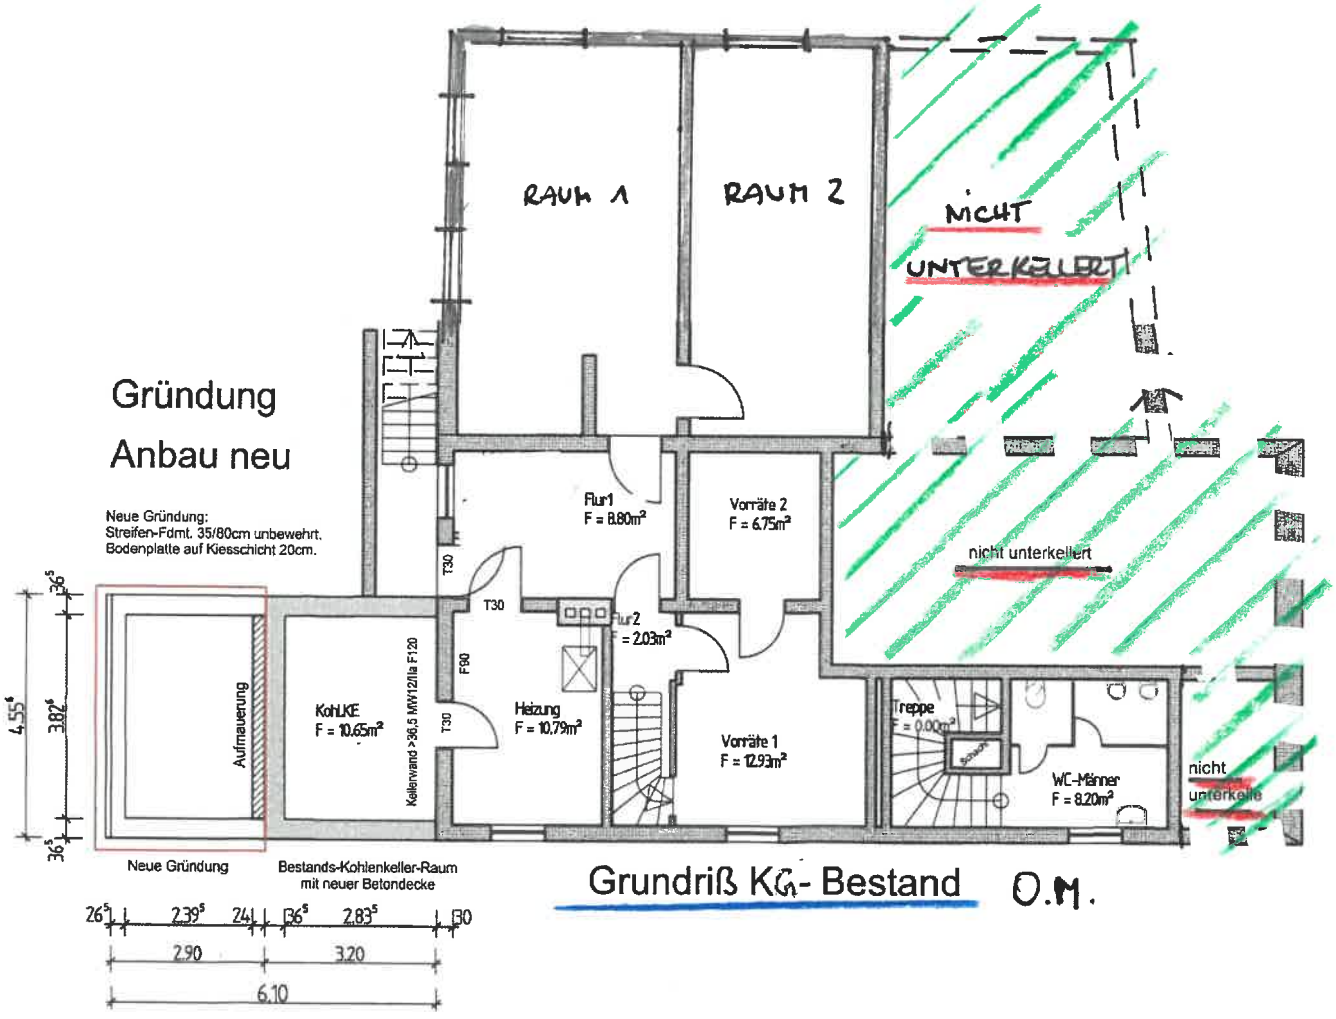


Grundriß KG- Bestand O.M.

OMA'S KAFFEESTUBEN
BAD EILSEN


26/10/2026

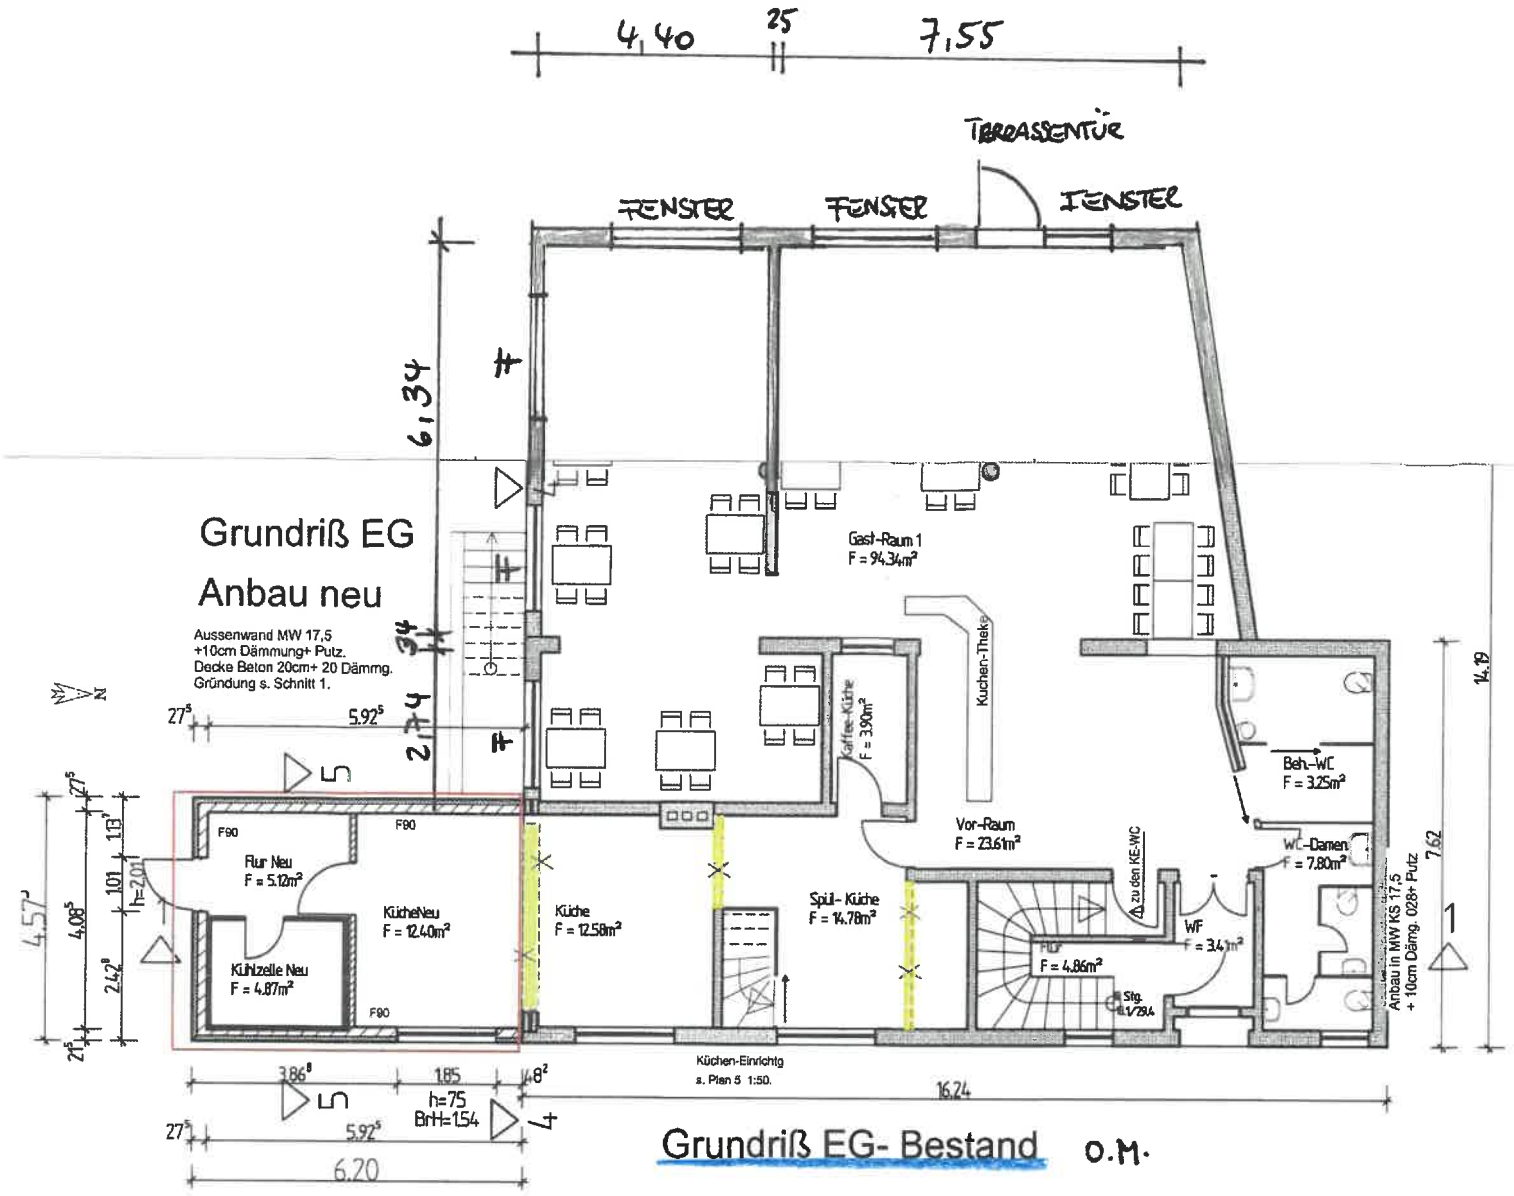

Grundriß EG- Bestand o.M.

OMA'S KAFFEESTUBEN
BAD EILSEN

26/10/2026

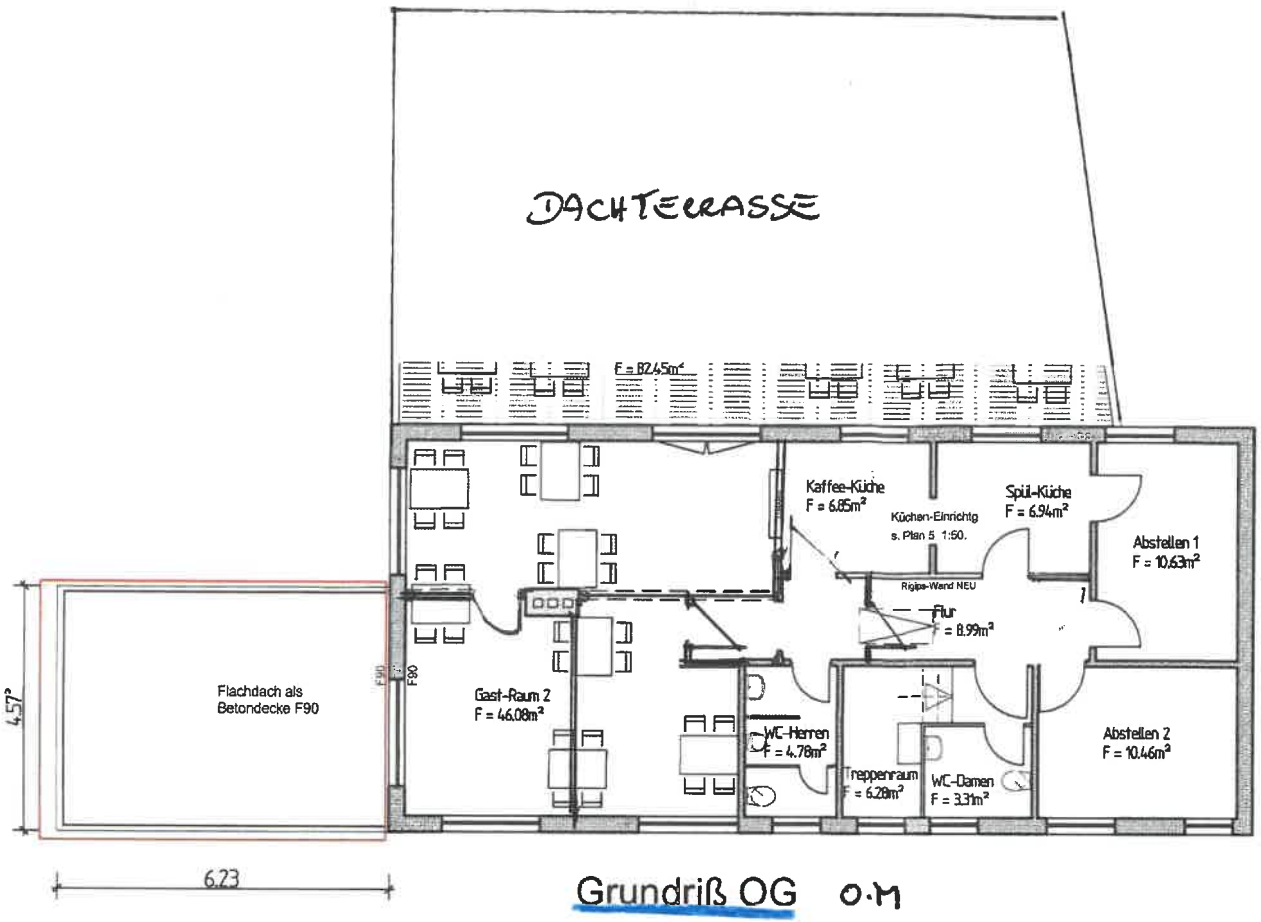

Grundriß OG 0.M

OMA'S KAFFEESTUBEN
BAD EILSEN

26/10/2026