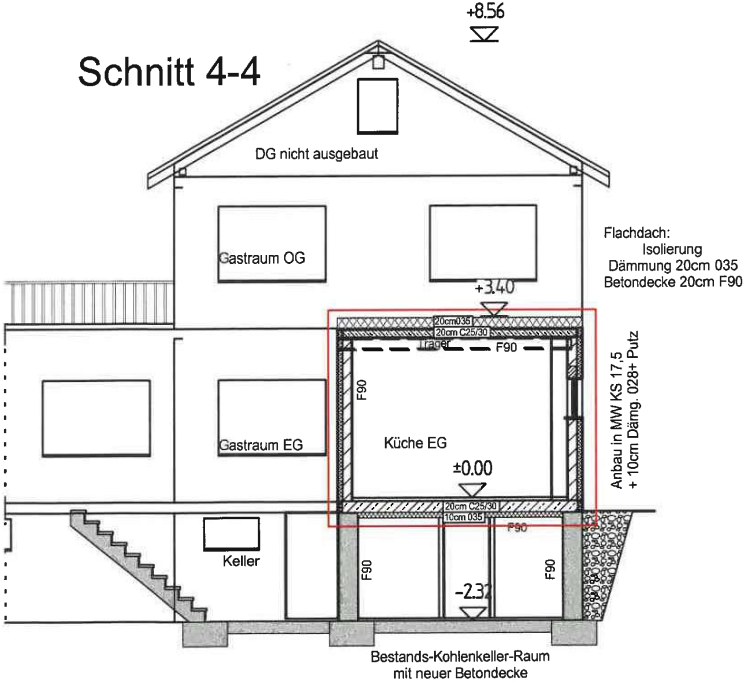
Schnitt 4-4


+8.56
DG nicht ausgebaut
Gastraum OG
+3.40
Flachdach:
Isolierung
Dämmung 20cm 035
Betondecke 20cm F90
20cm035
20cm C25/30
F90
F90
Gastraum EG
Küche EG
±0.00
Anbau in MW KS 17,5
+ 10cm Däm. 028+ Putz
20cm C25/30
10cm 035
F90
Keller
F90
F90
-2.37
Bestands-Kohlenkeller-Raum
mit neuer Betondecke