
STÜTZRASTER 7.20 m

9a | 10a | 11a | 12a | 13a | 14a | 15a

AUSBAURASTER 1.20 m

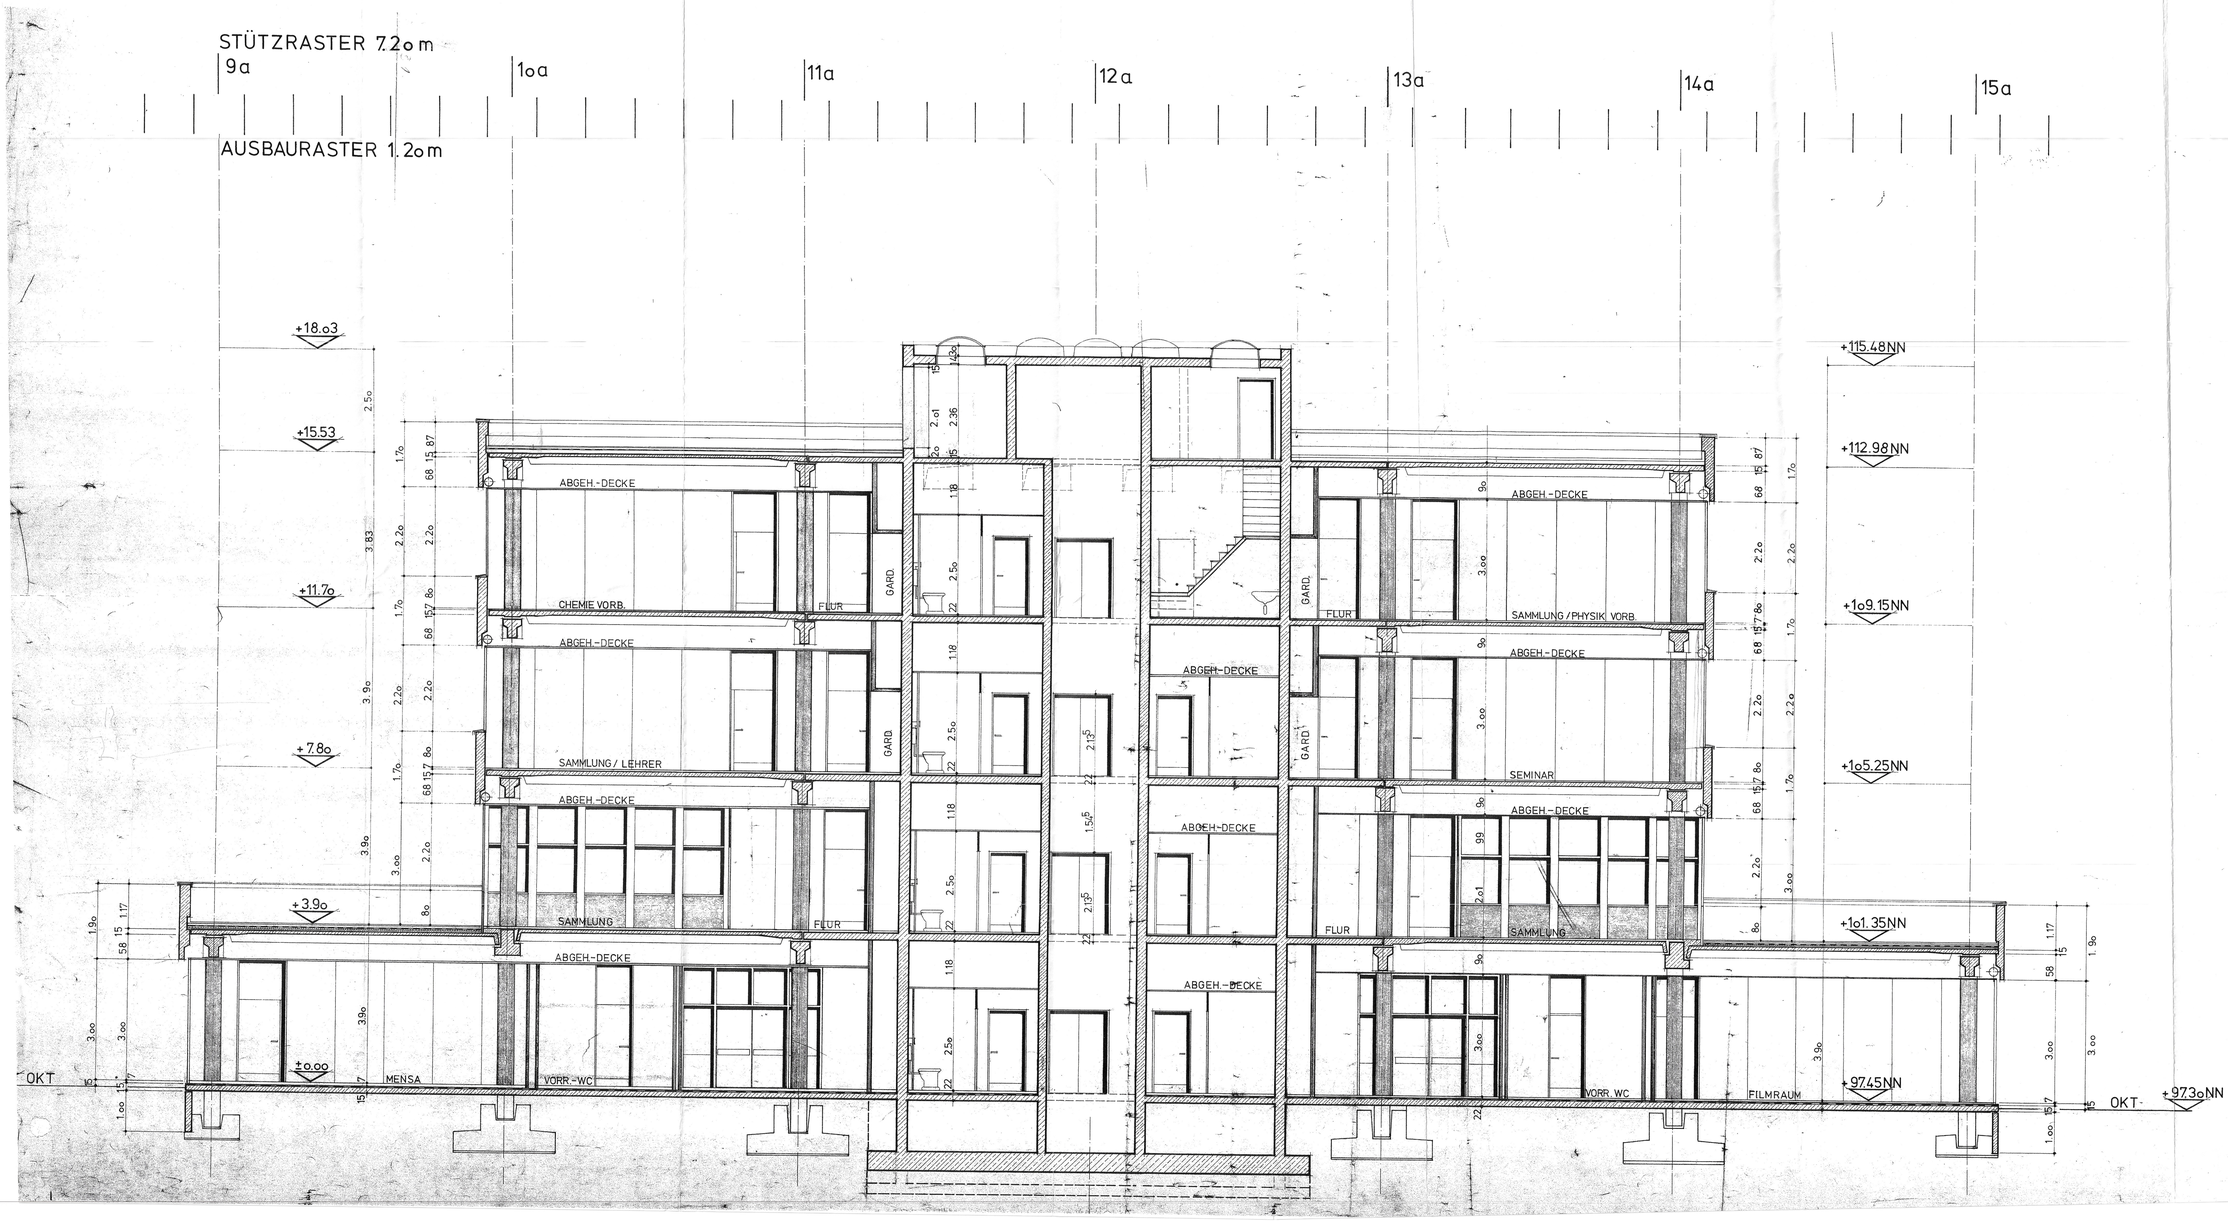

BESTANDSZEICHNUNG

BERUFSSCHULZENTRUM FREDENBERG

STADT SALZGITTER
HOCHBAUAMT
BAUVORHABEN
S 46
SCHNITT TURM 2

DATUM	BEARBEITER	ZEICHNER	AMTSLEITER	BEMERKUNGEN
17.2.72	MUT	MS	WE	

KENNZIFFER	BLATT-NR.	MASSSTAB
	2.19	1:50